




平面図S=100

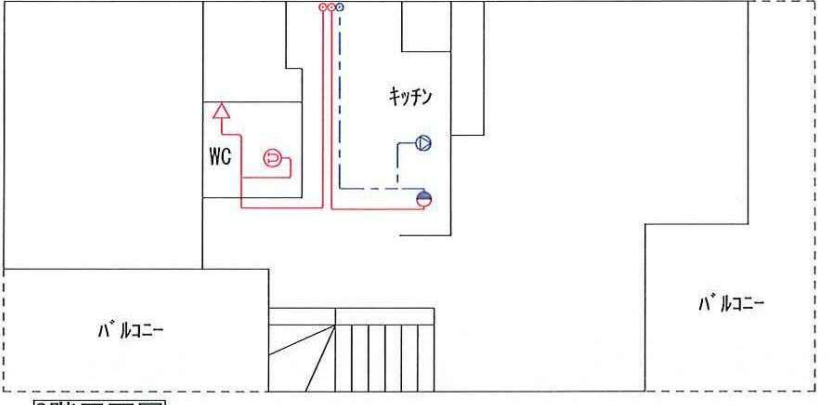


2階平面図

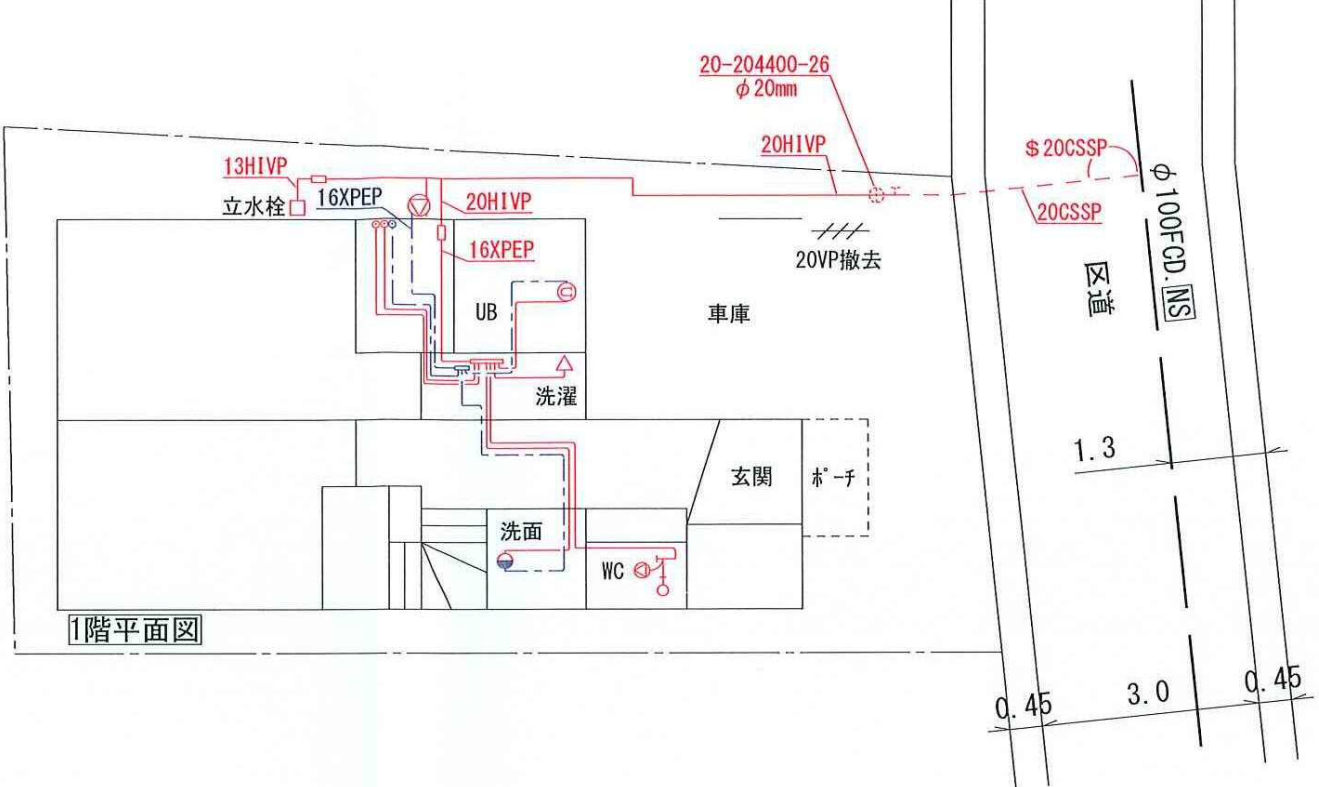

1階平面図

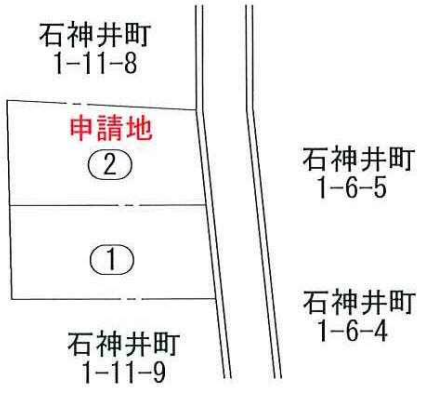

配置図 S=Free

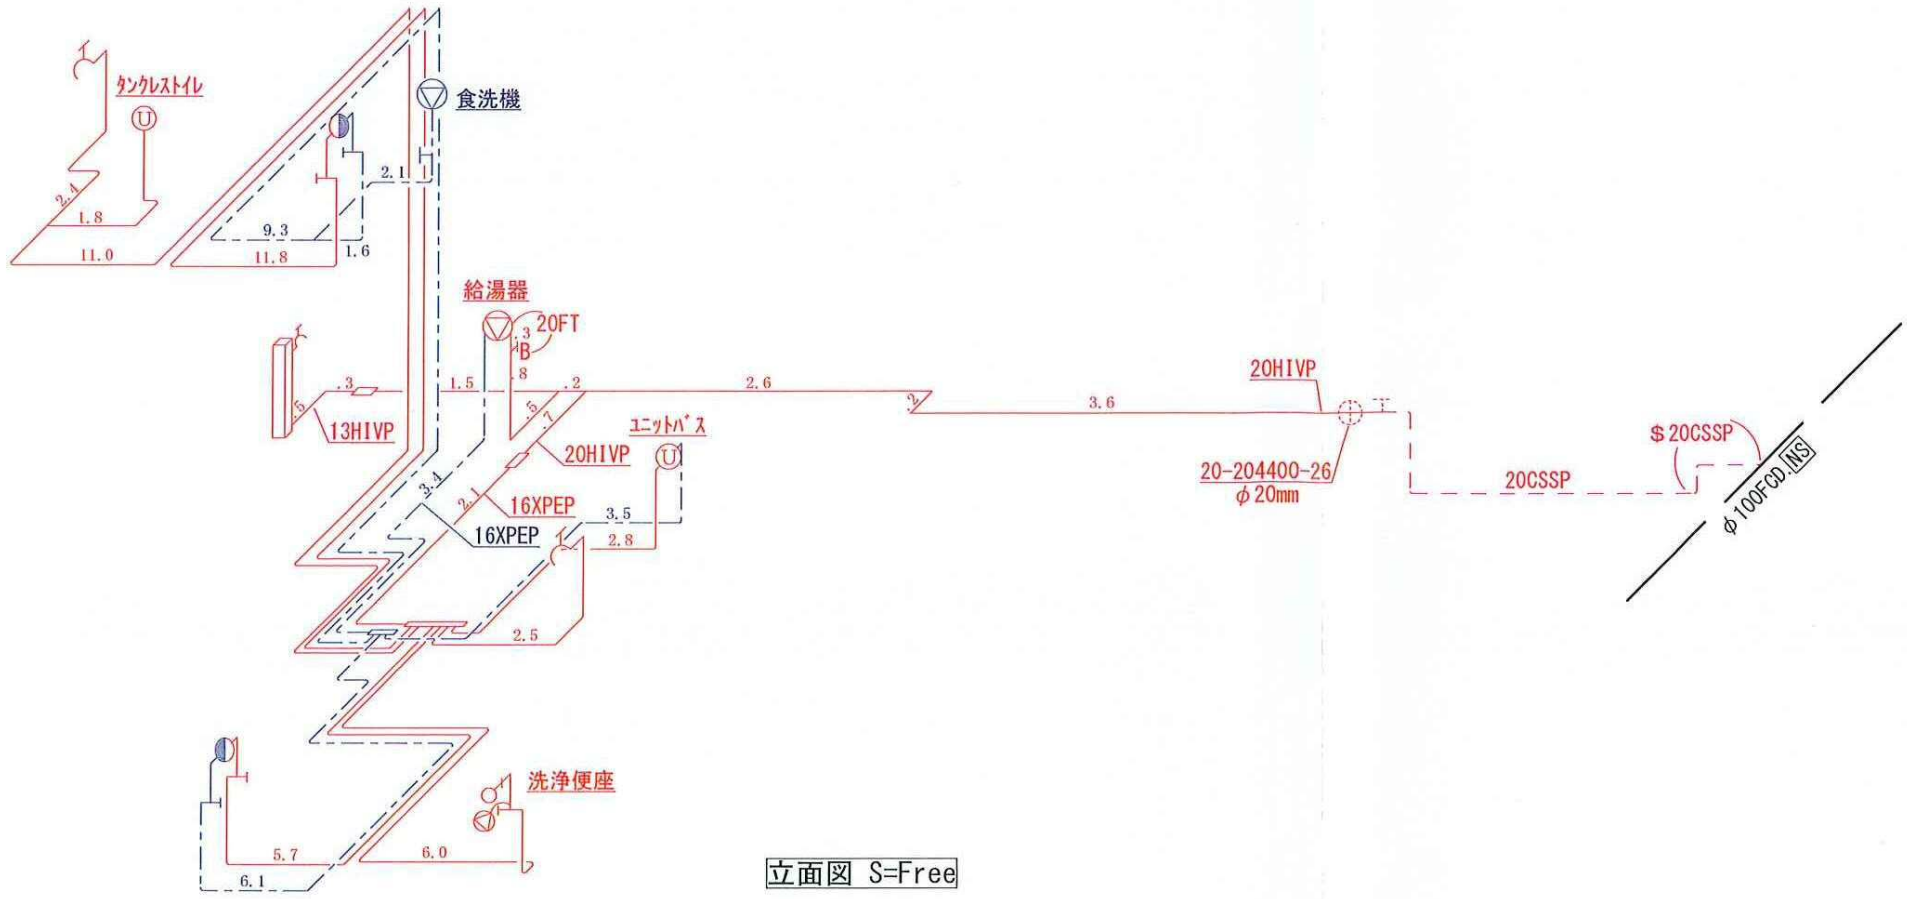

立面図 S=Free

給水装置 改造 完成図	
水道所在地	練馬区石神井町1-11(2号棟)
お客さま番号	20-204400-26
指定給水装置 工事事業者	東京都練馬区大泉学園町2-21-30 (株)伊藤住設
完成年月日	令和 年 月 日

凡		例			
表示省略	給水管	口径	φ13	管種	XPEP
管種	給湯管	口径	φ13	管種	XPEP