


# 水道管管理図



「取扱注意」 「地図使用承認 昭文社」  
 「この管理図と現況とが異なる場合は現況を優先とします。」  
 作成年月日 26.02.02

縮尺 1:500

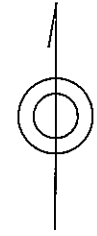


中心図面番号 232211  
 板橋区三園1丁目47番地1号付近




B

2階平面図 1/100

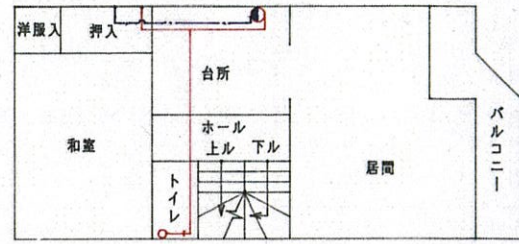

板橋区三園 1-47  
1階平面図 1/100

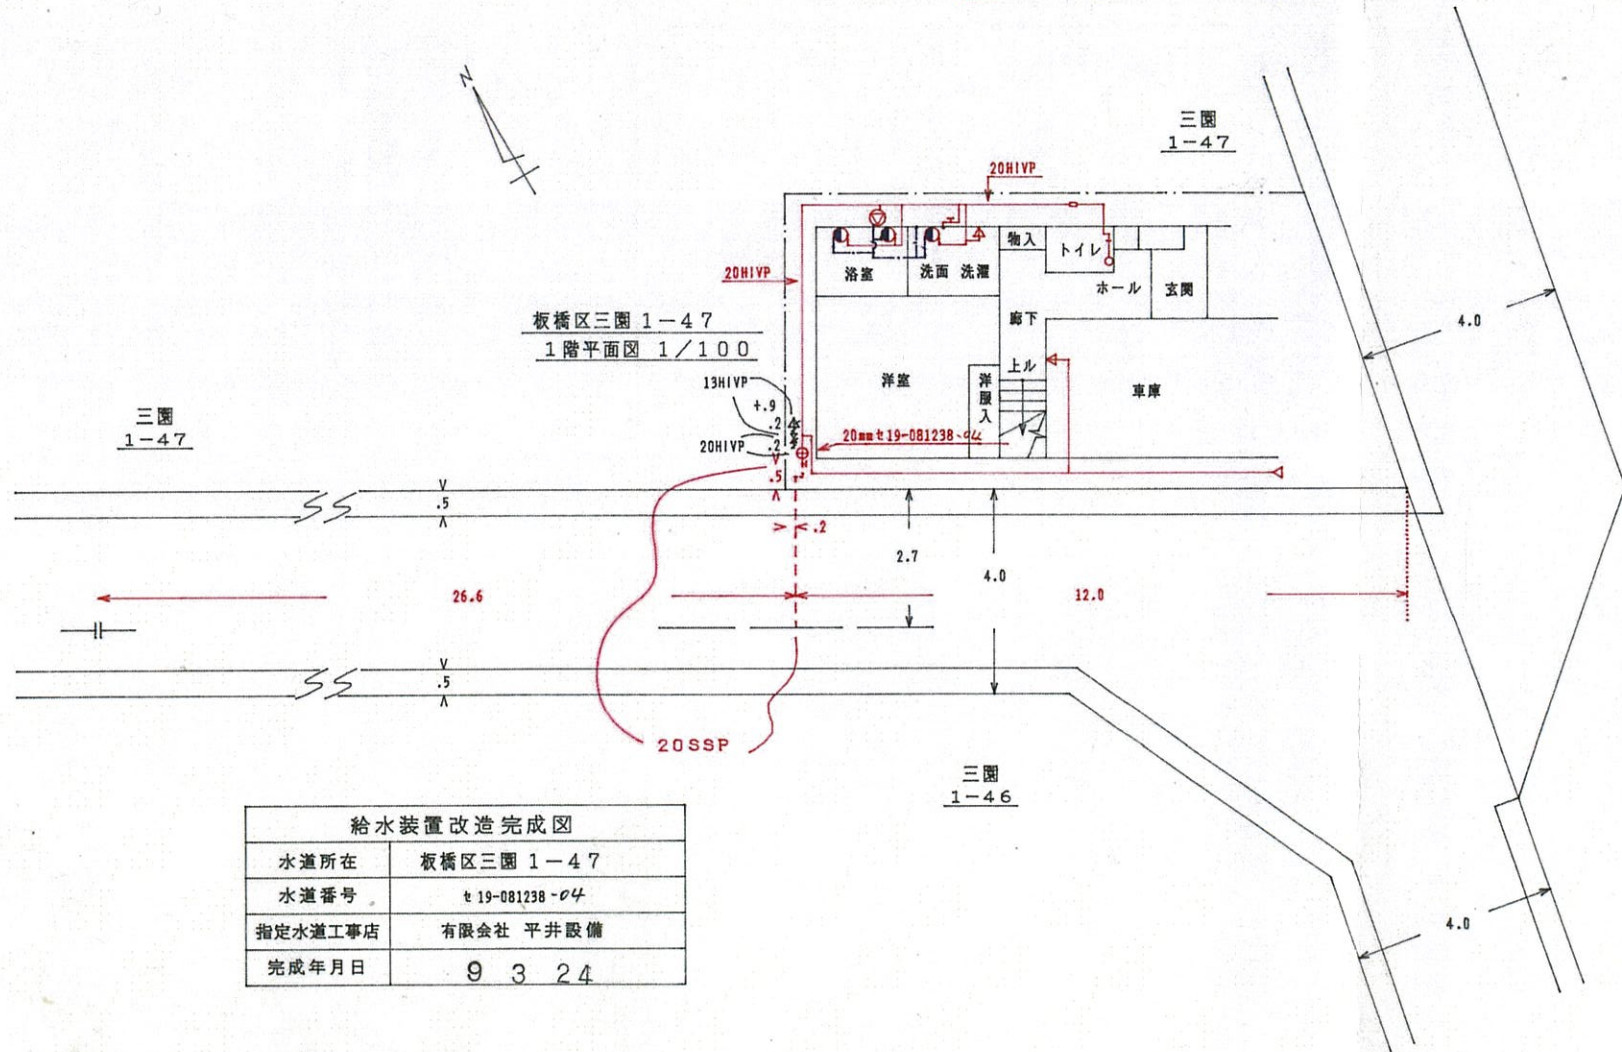

給水装置改造完成図	
水道所在	板橋区三園 1-47
水道番号	19-081238-04
指定水道工事店	有限会社 平井設備
完成年月日	9 3 24

凡例	
表示省略	給水管 口径 13 管種 HIVP
管種	給湯管 口径 13 管種 CP2M

