



栃木市下水道台帳図

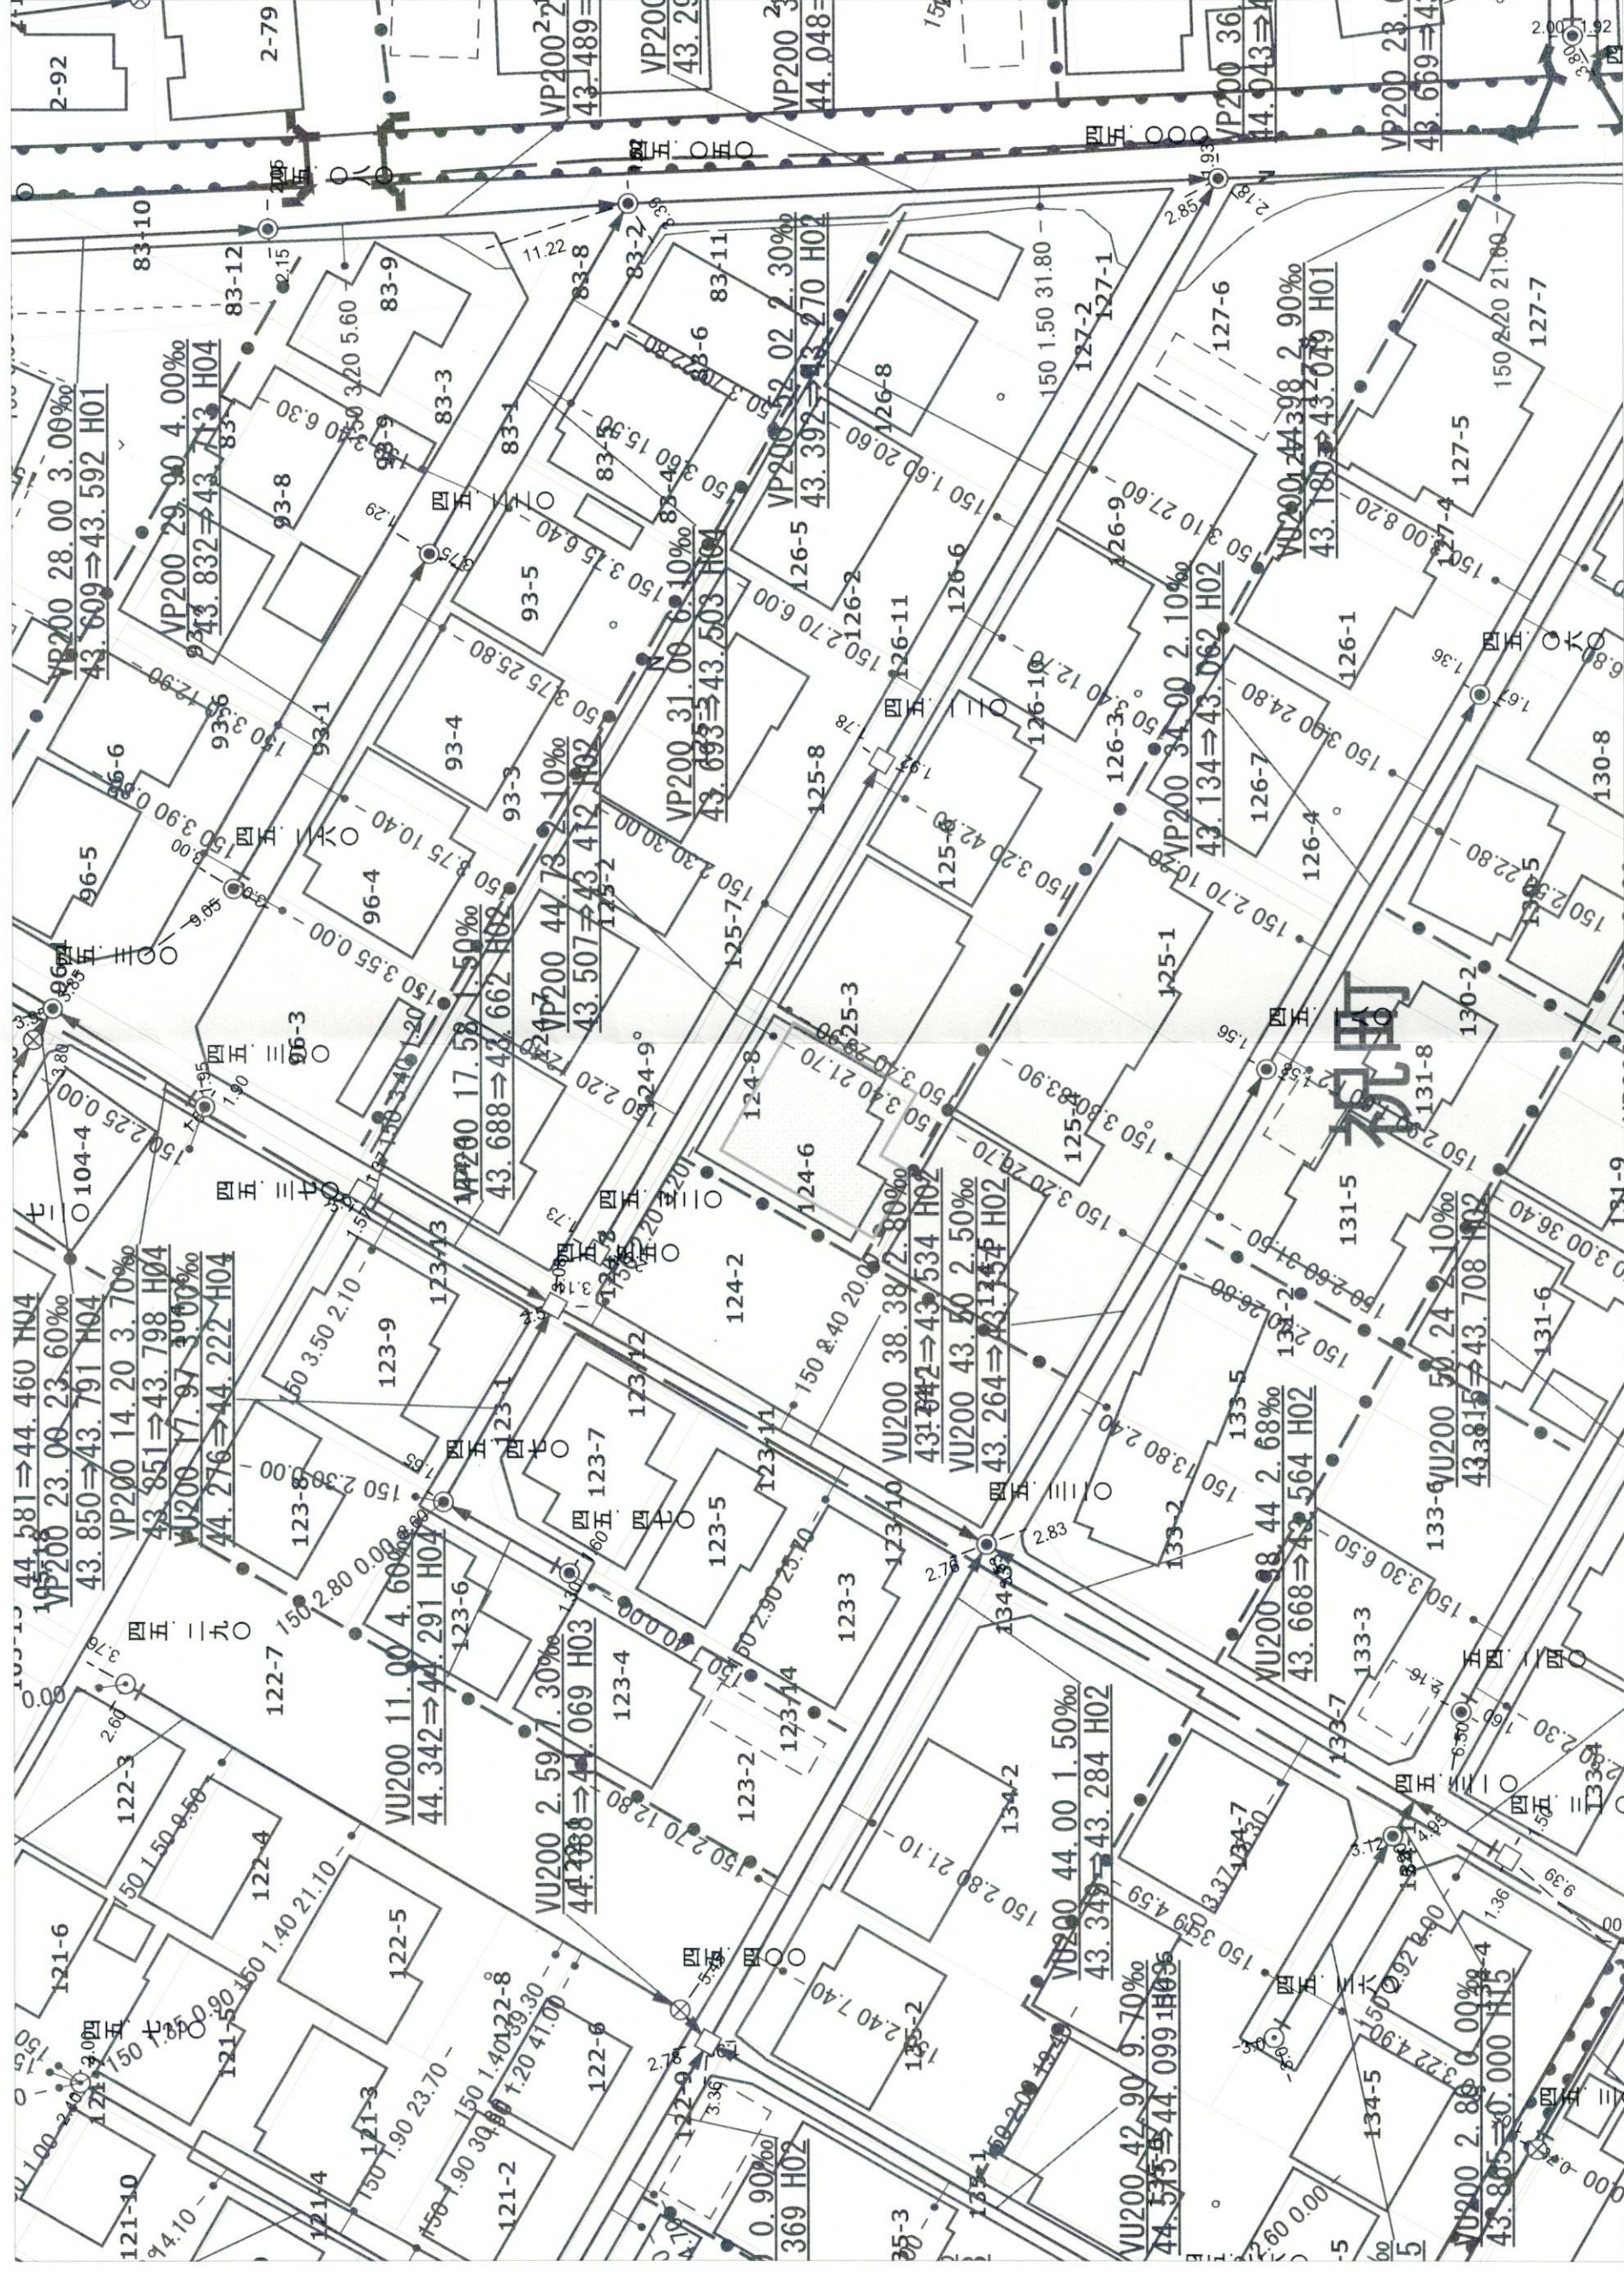

縮尺500分の1

下水施設記号例		記号		別 類		要 項	
下水施設記号例	①雨水排水 ②雨水	↑	↑	雨水排水	雨水排水	雨水排水	雨水排水

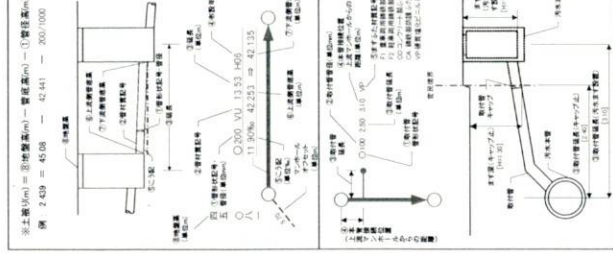

祝町14付近

座標系 第七系 (日本測地系2000)
X=-9,477.264 Y=42,506.635

この下水道台帳図は、工事竣工図を基に作成したものであり、現地と必ずしも整合するものではありません。この場合は、現地を優先します。